



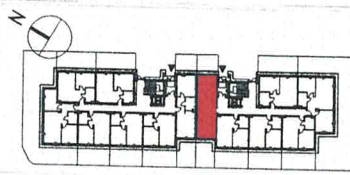

PFR Nieruchomości

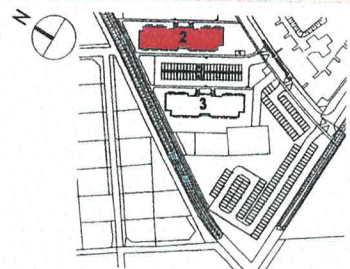

Nr lokalu **M6**

Budynek	2
Piętro	0
Klatka	1
Liczba Pokoi	2


Zestawienie pomieszczeń

1 Hol	5,36 m ²
2 Salon+aneks	19,21 m ²
3 Łazienka	5,16 m ²
4 Pokój	16,52 m ²

Powierzchnia mieszkania 46,25 m²

Powierzchnia ogródka 36,06 m²

PRACOWNIA ARCHITEKTURY **P3**

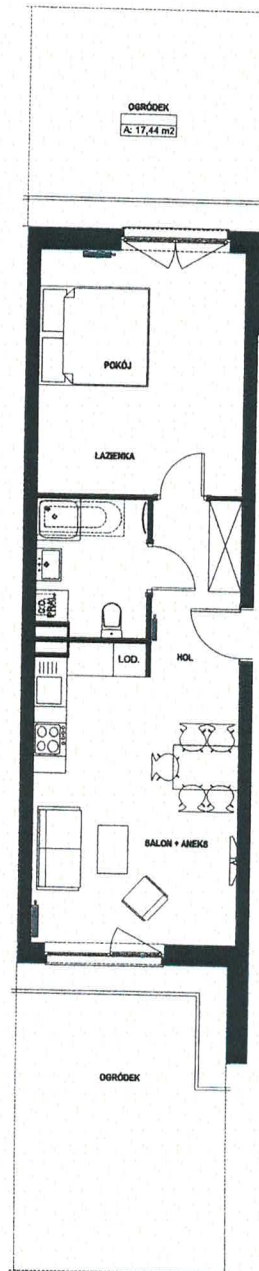

Uwaga:

Zamieszczone w niniejszym materiale plany, opisy, wizualizacje i aranżacje nie stanowią oferty w rozumieniu prawa, publikowane są wyłącznie w celach informacyjnych. Przedstawione plany, opisy, wizualizacje i aranżacje mają charakter poglądowy i nie mogą być traktowane jako projekty realizacyjne (Dz.U. 1964 nr 16, poz.93 z późn.zm.). Dzieło stanowi dzieło autorskie i podlega ochronie zgodnie z ustawą 83 z dnia 4.02.1994 O prawie autorskim i prawach pokrewnych. Pomiarów pod zakup mebli, urządzeń i wyposażenia należy dokonać z natury, po zakończeniu realizacji budowy. Powierzchnie pomieszczeń zostały podane w stanie surowym (z uwzględnieniem 1,5cm grubości tynków) zgodnie z polską normą PN-ISO 9836-1:1997 Wytyczne pomiarów powierzchni użytkowej w budownictwie.

Inwestycja:
Września, ul. B. Śmidowicz 3A/6

MDR Września Sp. z o.o.

Inwentaryzacja powykonawcza lokali

Usługi Geodezyjno-Kartograficzne
GeoMax Wojciech Skoracki
64-000 Kościan, os. Nad Łąkami 17
tel. 512 875 373
NIP 698-172-80-39 Regon 300910454

mgr inż. Wojciech Skoracki
geodeta

mgr inż. architekt
SEBASTIAN NOWAKOWSKI
upr. proj. nr
WP-QIA/OKK/UpB/15/2010

