



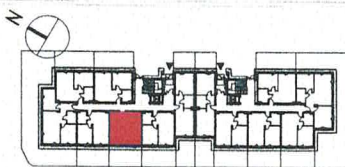

PFR Nieruchomości

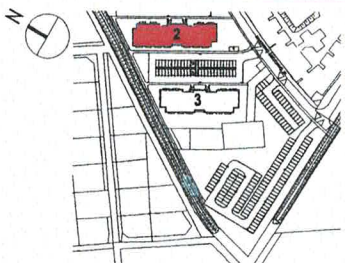


Nr lokalu	<b>M27</b>
Budynek	2
Piętro	0
Klatka	2
Liczba Pokoi	2
Zestawienie pomieszczeń	
1 Hol	3,24 m <sup>2</sup>
2 Łazienka	4,64 m <sup>2</sup>
3 Pokój	12,40 m <sup>2</sup>
4 Salon+aneks	20,54 m <sup>2</sup>
<b>Powierzchnia mieszkania</b>	<b>40,82 m<sup>2</sup></b>
Powierzchnia ogródka	25,42 m <sup>2</sup>

PRACOWNIA ARCHITEKTURY **P3**

# Inwentaryzacja powykonawcza lokali

## Września, ul. B. Śmidowicz 3B/27

MDR Września Sp. z o.o.

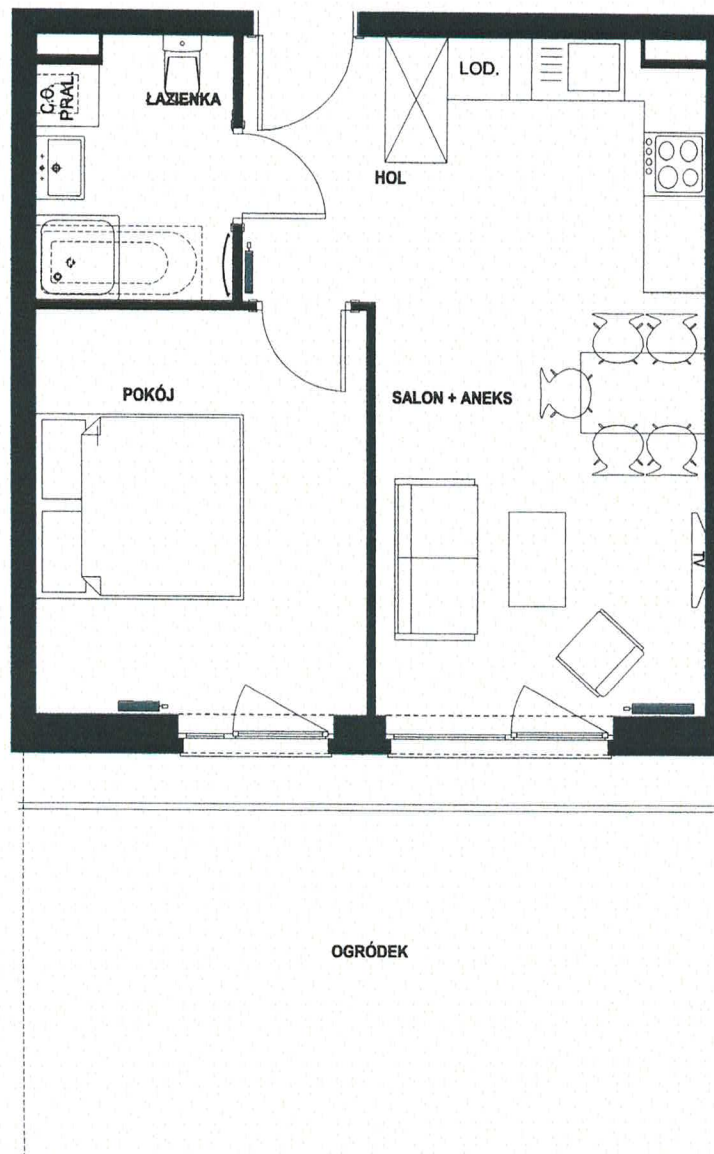

### Uwaga:

Zamieszczone w niniejszym materiale plany, opisy, wizualizacje i aranżacje nie stanowią oferty w rozumieniu prawa, publikowane są wyłącznie w celach informacyjnych. Przedstawione plany, opisy, wizualizacje i aranżacje mają charakter poglądowy i nie mogą być traktowane jako projekty realizacyjne (Dz.U. 1964 nr 16, poz.93 z późn.zm.). Dzieło stanowi dzieło autorskie i podlega ochronie zgodnie z ustawą 83 z dnia 4.02.1994 O prawie autorskim i prawach pokrewnych. Pomiarów pod zakup mebli, urządzeń i wyposażenia należy dokonać z natury, po zakończeniu realizacji budynku. Powierzchnie pomieszczeń zostały podane w stanie wykończonym (z uwzględnieniem 1,5cm grubości tynków) zgodnie z polską normą PN-ISO 9836-1:1997 Wzrostki użytkowe w budownictwie.

Usługi Geodezyjno-Kartograficzne  
GeoMax Wojciech Skoracki  
64-000 Kościan, os. Nad Łąkami 17  
tel. 512 875 373  
NIP 698-172-80-39 Regon 300910454

mgr inż. Wojciech Skoracki  
*[Signature]*  
geodeta

mgr inż. architekt  
SEBASTIAN NOWAKOWSKI  
upr. proj. nr  
WP-01A/OKK/UpB/15/2010

