



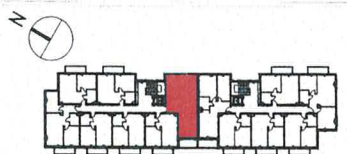

PFR Nieruchomości

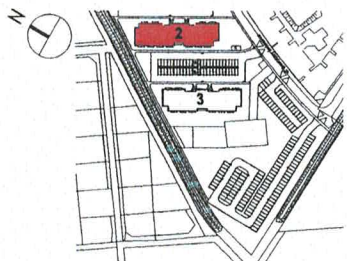


Nr lokalu	M32
Budynek	2
Piętro	1
Klatka	2
Liczba Pokoi	3
Zestawienie pomieszczeń	
1 Hol	9,54 m ²
2 Salon+aneks	19,38 m ²
3 Łazienka	5,08 m ²
4 Pokój	16,95 m ²
5 Pokój	13,91 m ²
Powierzchnia mieszkania	64,86 m²
Powierzchnia balkonu	6,18 m ²

PRACOWNIA ARCHITEKTURY **P3**

Inwentaryzacja powykonawcza lokali

Września, ul. B. Śmidowicz 3B/32

MDR Września Sp. z o.o.

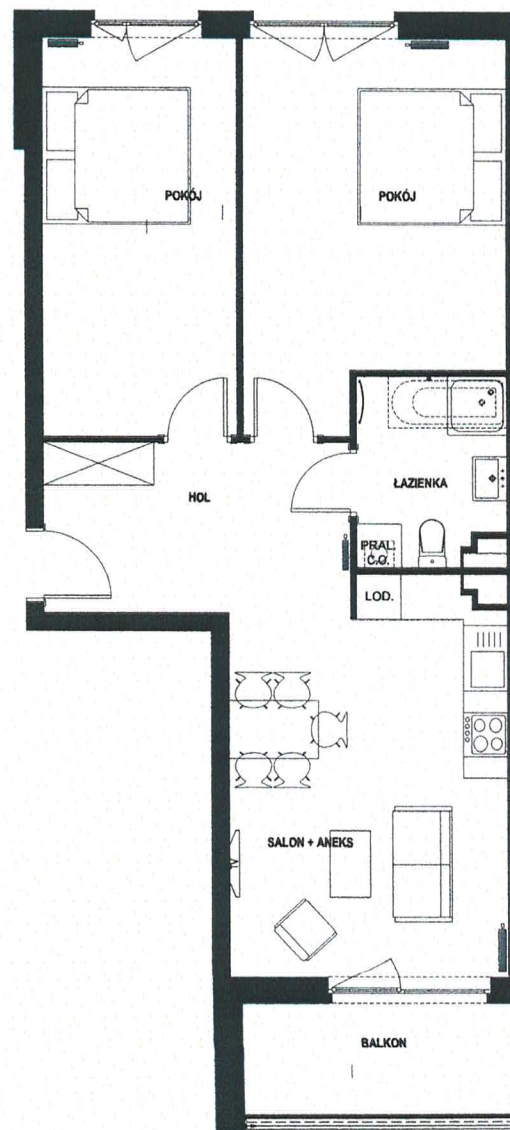

Usługi Geodezyjno-Kartograficzne
GeoMax Wojciech Skoracki
64-000 Kościan, os. Nad Łąkami 17
tel. 512 875 373
NIP 698-172-80-39 Regon 300910454

mgr inż. Wojciech Skoracki
geodeta

mgr inż. architekt
SEBASTIAN NOWAKOWSKI
upr. proj. nr
WP-01A/OKK/UpB/15/2010



Uwaga:

Zamieszczone w niniejszym materiale plany, opisy, wizualizacje i aranżacje nie stanowią oferty w rozumieniu prawa, publikowane są wyłącznie w celach informacyjnych. Przedstawione plany, opisy, wizualizacje i aranżacje mają charakter poglądowy i nie mogą być traktowane jako projekty realizacyjne (Dz.U. 1964 nr 16, poz.93 z późn.zm.). Dzieło stanowi dzieło autorskie i podlega ochronie zgodnie z ustawą 83 z dnia 4.02.1994 O prawie autorskim i prawach pokrewnych. Pomiarów pod zakup mebli, urządzeń i wyposażenia należy dokonać z natury, po zakończeniu realizacji budowy. Powierzchnie pomiarowe zostały podane w stanie wykończonym (z uwzględnieniem 1,5cm grubości tynków) zgodnie z polską normą PN-ISO 9836-1997 w zakresie użytkowe w budownictwie.

