



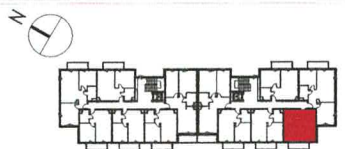

PFR Nieruchomości

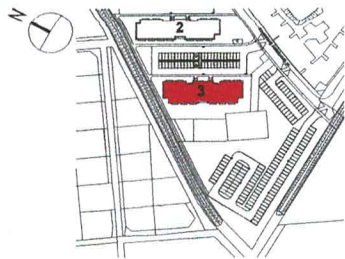

Nr lokalu

M15

Budynek	3
Piętro	2
Klatka	1
Liczba Pokoi	2

Zestawienie pomieszczeń

1 Hol	3,27 m ²
2 Łazienka	4,42 m ²
3 Pokój	12,43 m ²
4 Salon+aneks	20,26 m ²

Powierzchnia mieszkania 40,38 m²


Powierzchnia balkonu 5,51 m²

PRACOWNIA ARCHITEKTURY **P3**

Inwentaryzacja powykonawcza lokali

Inwestycja:
Września, ul. B. Śmidowicz 1A/15

MDR Września Sp. z o.o.

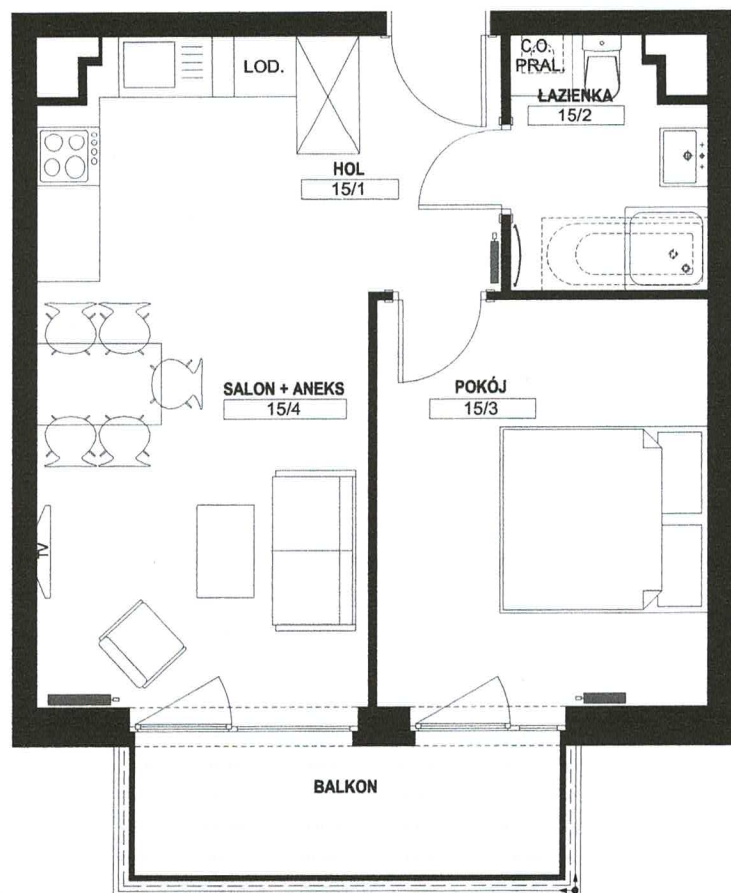

Usługi Geodezyjno-Kartograficzne
GeoMax Wojciech Skoracki
64-000 Kościan, os. Nad Łąkami 17
tel. 512 875 373
NIP 698-172-80-39 Regon 300910454

mgr inż. Wojciech Skoracki
geodeta

mgr inż. architekt
SEBASTIAN NOWAKOWSKI
upr. proj. nr
WP-01A/OKK/UpB/15/2010



Uwaga:

Zamieszczone w niniejszym materiale plany, opisy, wizualizacje i aranżacje nie stanowią oferty w rozumieniu prawa, publikowane są wyłącznie w celach informacyjnych. Przedstawione plany, opisy, wizualizacje i aranżacje mają charakter poglądowy i nie mogą być traktowane jako projekty realizacyjne (Dz.U. 1964 nr 16, poz.93 z późn.zm.). Działo stanowi dzieło autorskie i podlega ochronie zgodnie z ustawą 83 z dnia 4.02.1994 O prawie autorskim i prawach pokrewnych. Pomiarów pod zakup mebli, urządzeń i wyposażenia należy dokonać z natury, po zakończeniu realizacji budynku. Powierzchnie pomieszczeń zostały podane w stanie wykończonym (z uwzględnieniem 1,5cm grubości tynków) zgodnie z polską normą PN-ISO 9836-1997 Właściwości użytkowe w budownictwie.

